İL / İLÇE	ORDU / ALTINORDU
İŞİN ADI	ALTINORDU İLÇESİ REVİZYON UYGULAMA İMAR PLANI
	ÖLÇEK : 1/1000

NEVA PLANLAMA
MANTA HİZ. İNŞAAT TİC. SAN. LİMİTED ŞİRKETİ
Bayrı BOREKCİ
Şehir Plancısı

Mesut YEŞİLTEPE
İmar ve Şehircilik Daire Başkan V.

Neva Planlama tarafından düzenlenen Altınordu İlçesine ait 16b paftadan olusan 1/1000 ölçekli Revizyon İmar Planı 03.06.2024 tarih ve 6b sayılı Belediye Meclis Kararı ile incelenerek 3194 sayılı İmar Kanunun 8.b maddesine göre onaylanmıştır.

Ulaş TEPE
Belediye Başkanı

Neva Planlama
Altınordu 1/1000
16b Revizyon İmar Planı
2024/136 03.06.2024

T.C. ORDU BÜYÜKŞEHİR BELEDİYESİ ŞEHİR PLANLAMA MÜDÜRLÜĞÜ

(ORDU İLİ ALTINORDU İLÇESİ KARŞIYAKA MAHALLESİ 2227 ADA 4 NUMARALI PARSEL)
(1/1000)

(G39-B-04-D-1-A)

Yılmaz AÇAN
Şehir ve Bölge Plancısı

ORDU İMAR PLANLAMA
Birol TİLKİ Şehir Plancısı / ÖTÜT
Oda Mah. Cumhuriyet Bul. No: 52 Altınordu / ORDU
Tel: 0452 214 94 48 - Fax: 0452 225 09 55

İLÇE BELEDİYE BAŞKANI İMZA MÜHÜR Ulaş TEPE Altınordu Belediye Başkanı	Plan İşlem No (PIN) : 521095095 ORDU İLİ, Altınordu İLÇESİ, Karşıyaka MAHALLESİ, 2227 ADA, 4 NUMARALI PARSEL / PARSELERE İLİŞKİN HAZIRLANAN VE 1 ADET PAFTADAN OLUŞAN 1/1000 ÖLÇEKLİ UYGULAMA İMAR PLANI / ~~PLANI REVİZYONU~~ / PLANI DEĞİŞİKLİĞİ Altınordu BELEDİYE MECLİSİNİN 02.06.2017 TARİH VE 61 SAYILI KARARI İLE UYGUN GÖRÜLMÜŞTÜR.
İMAR VE ŞEHİRCİLİK DAİRESİ BAŞKANI İMZA-MÜHÜR Mesut YEŞİLTEPE İmar ve Şehircilik Daire Başkan V.	Plan İşlem No (PIN) : ORDU İLİ, Altınordu İLÇESİ, Karşıyaka MAHALLESİ 2227 ADA, 1 NUMARALI PARSEL / PARSELERE İLİŞKİN HAZIRLANAN VE ..... ADET PAFTADAN OLUŞAN 1/1000 ÖLÇEKLİ UYGULAMA İMAR PLANI / PLANI REVİZYONU / ~~PLANI DEĞİŞİKLİĞİ~~ Altınordu BELEDİYE MECLİSİNİN 03.06.2024 TARİH VE 61 SAYILI KARARI İLE UYGUN GÖRÜLMÜŞ OLUP ORDU BÜYÜKŞEHİR BELEDİYE MECLİSİNİN 22.08.2023 TARİH VE 2023 SAYILI KARARIYLA ONAYLANMIŞTIR/ DEĞİŞTİRİLEREK ONAYLANMIŞTIR. 224

BÜYÜKŞEHİR BELEDİYE BAŞKANI/
BÜYÜKŞEHİR BELEDİYE BAŞKAN V. İMZA-MÜHÜR
Dr. Mehmet Hilmi GÜLER
Genel Sekreter

ALTINORDU
(ORDU)

G39-b-04-d-1-a

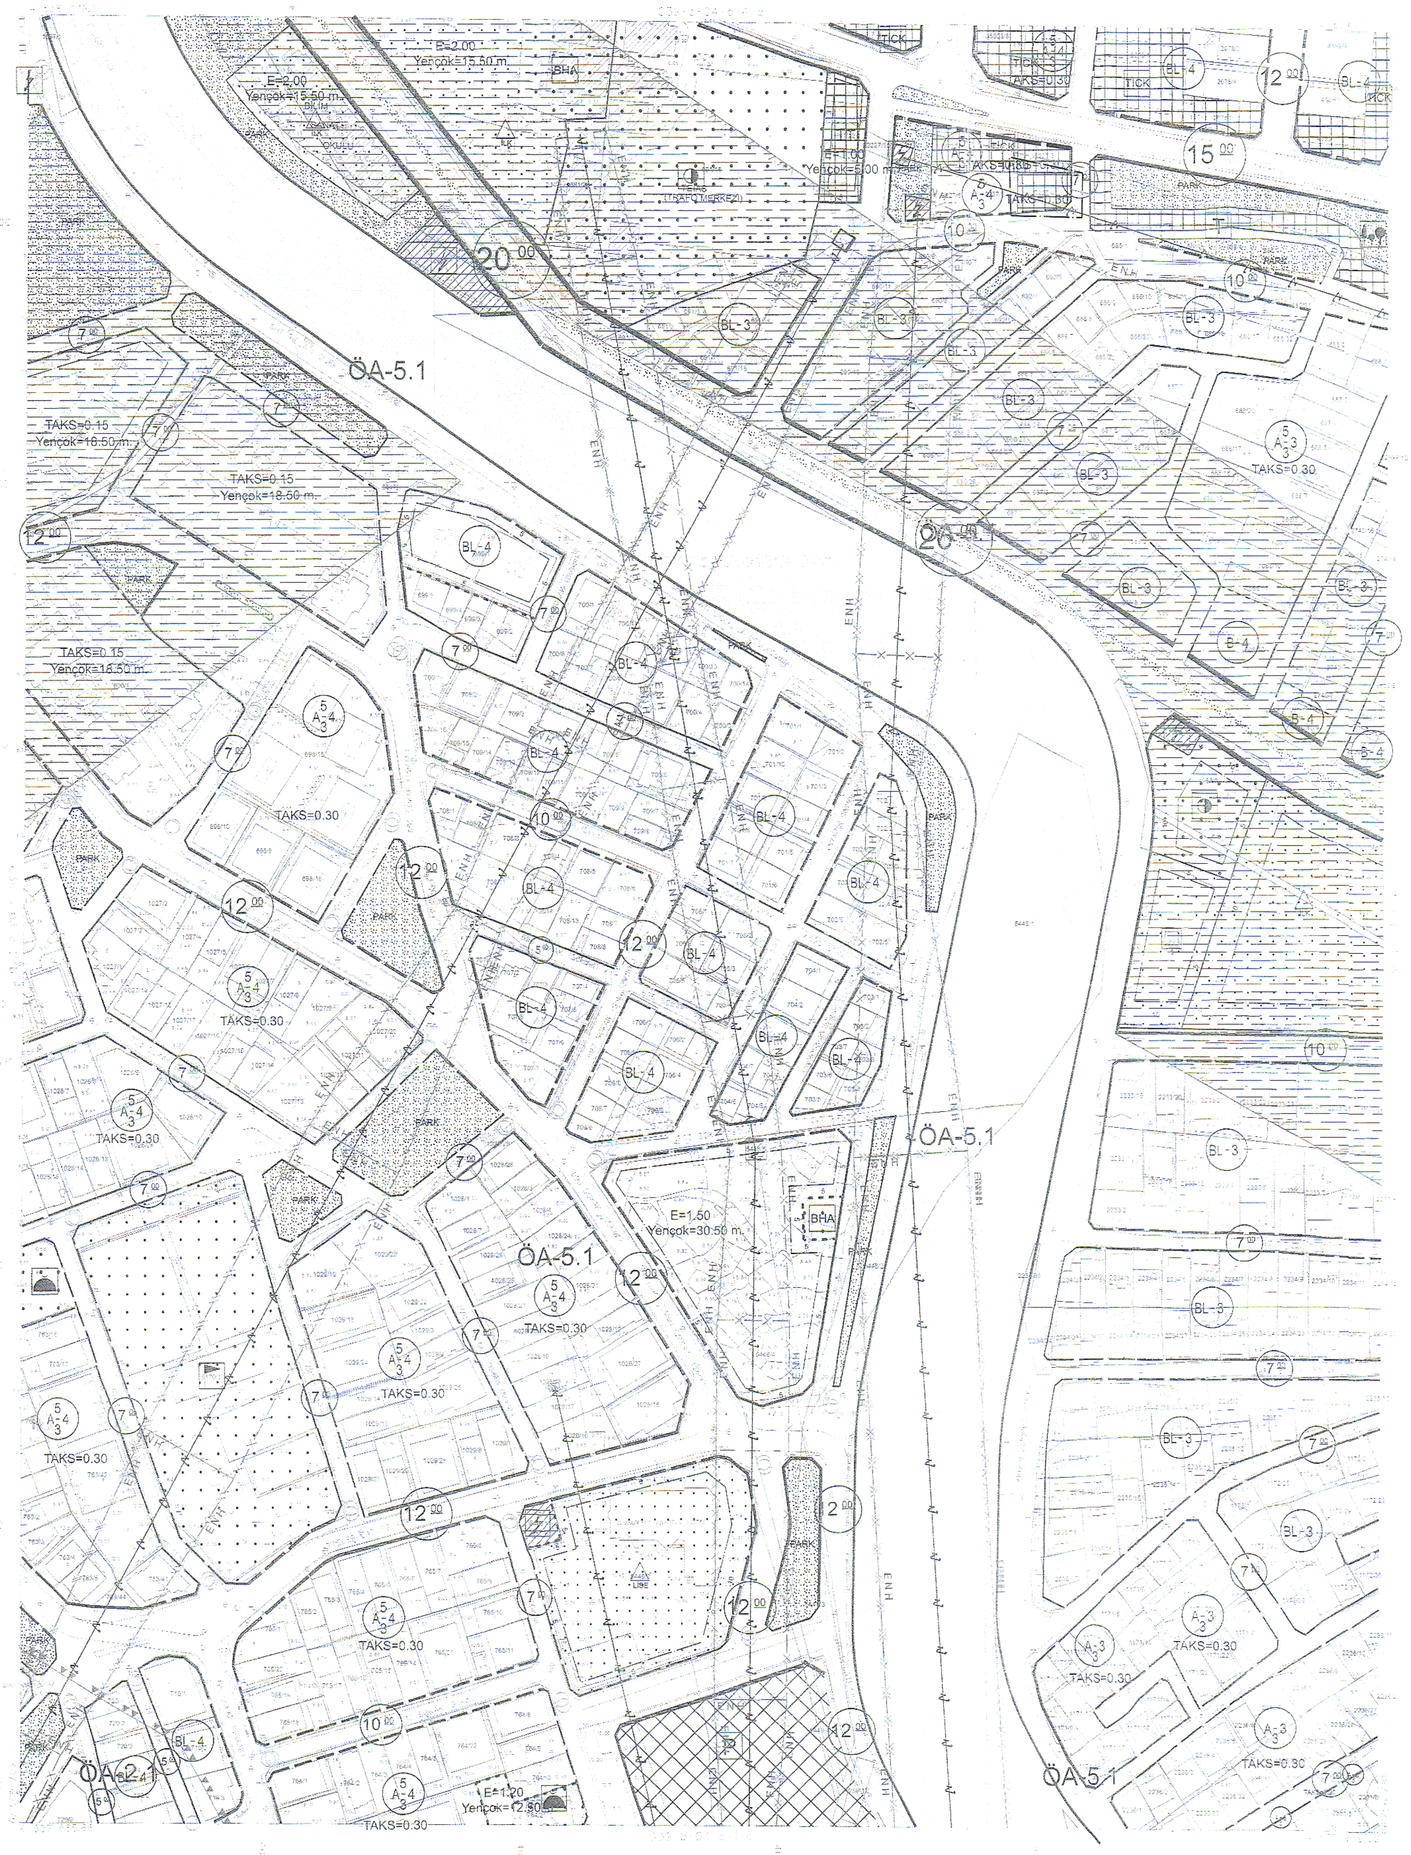

1:1000

G39-b-04-d-1-a